


MERKNADER:

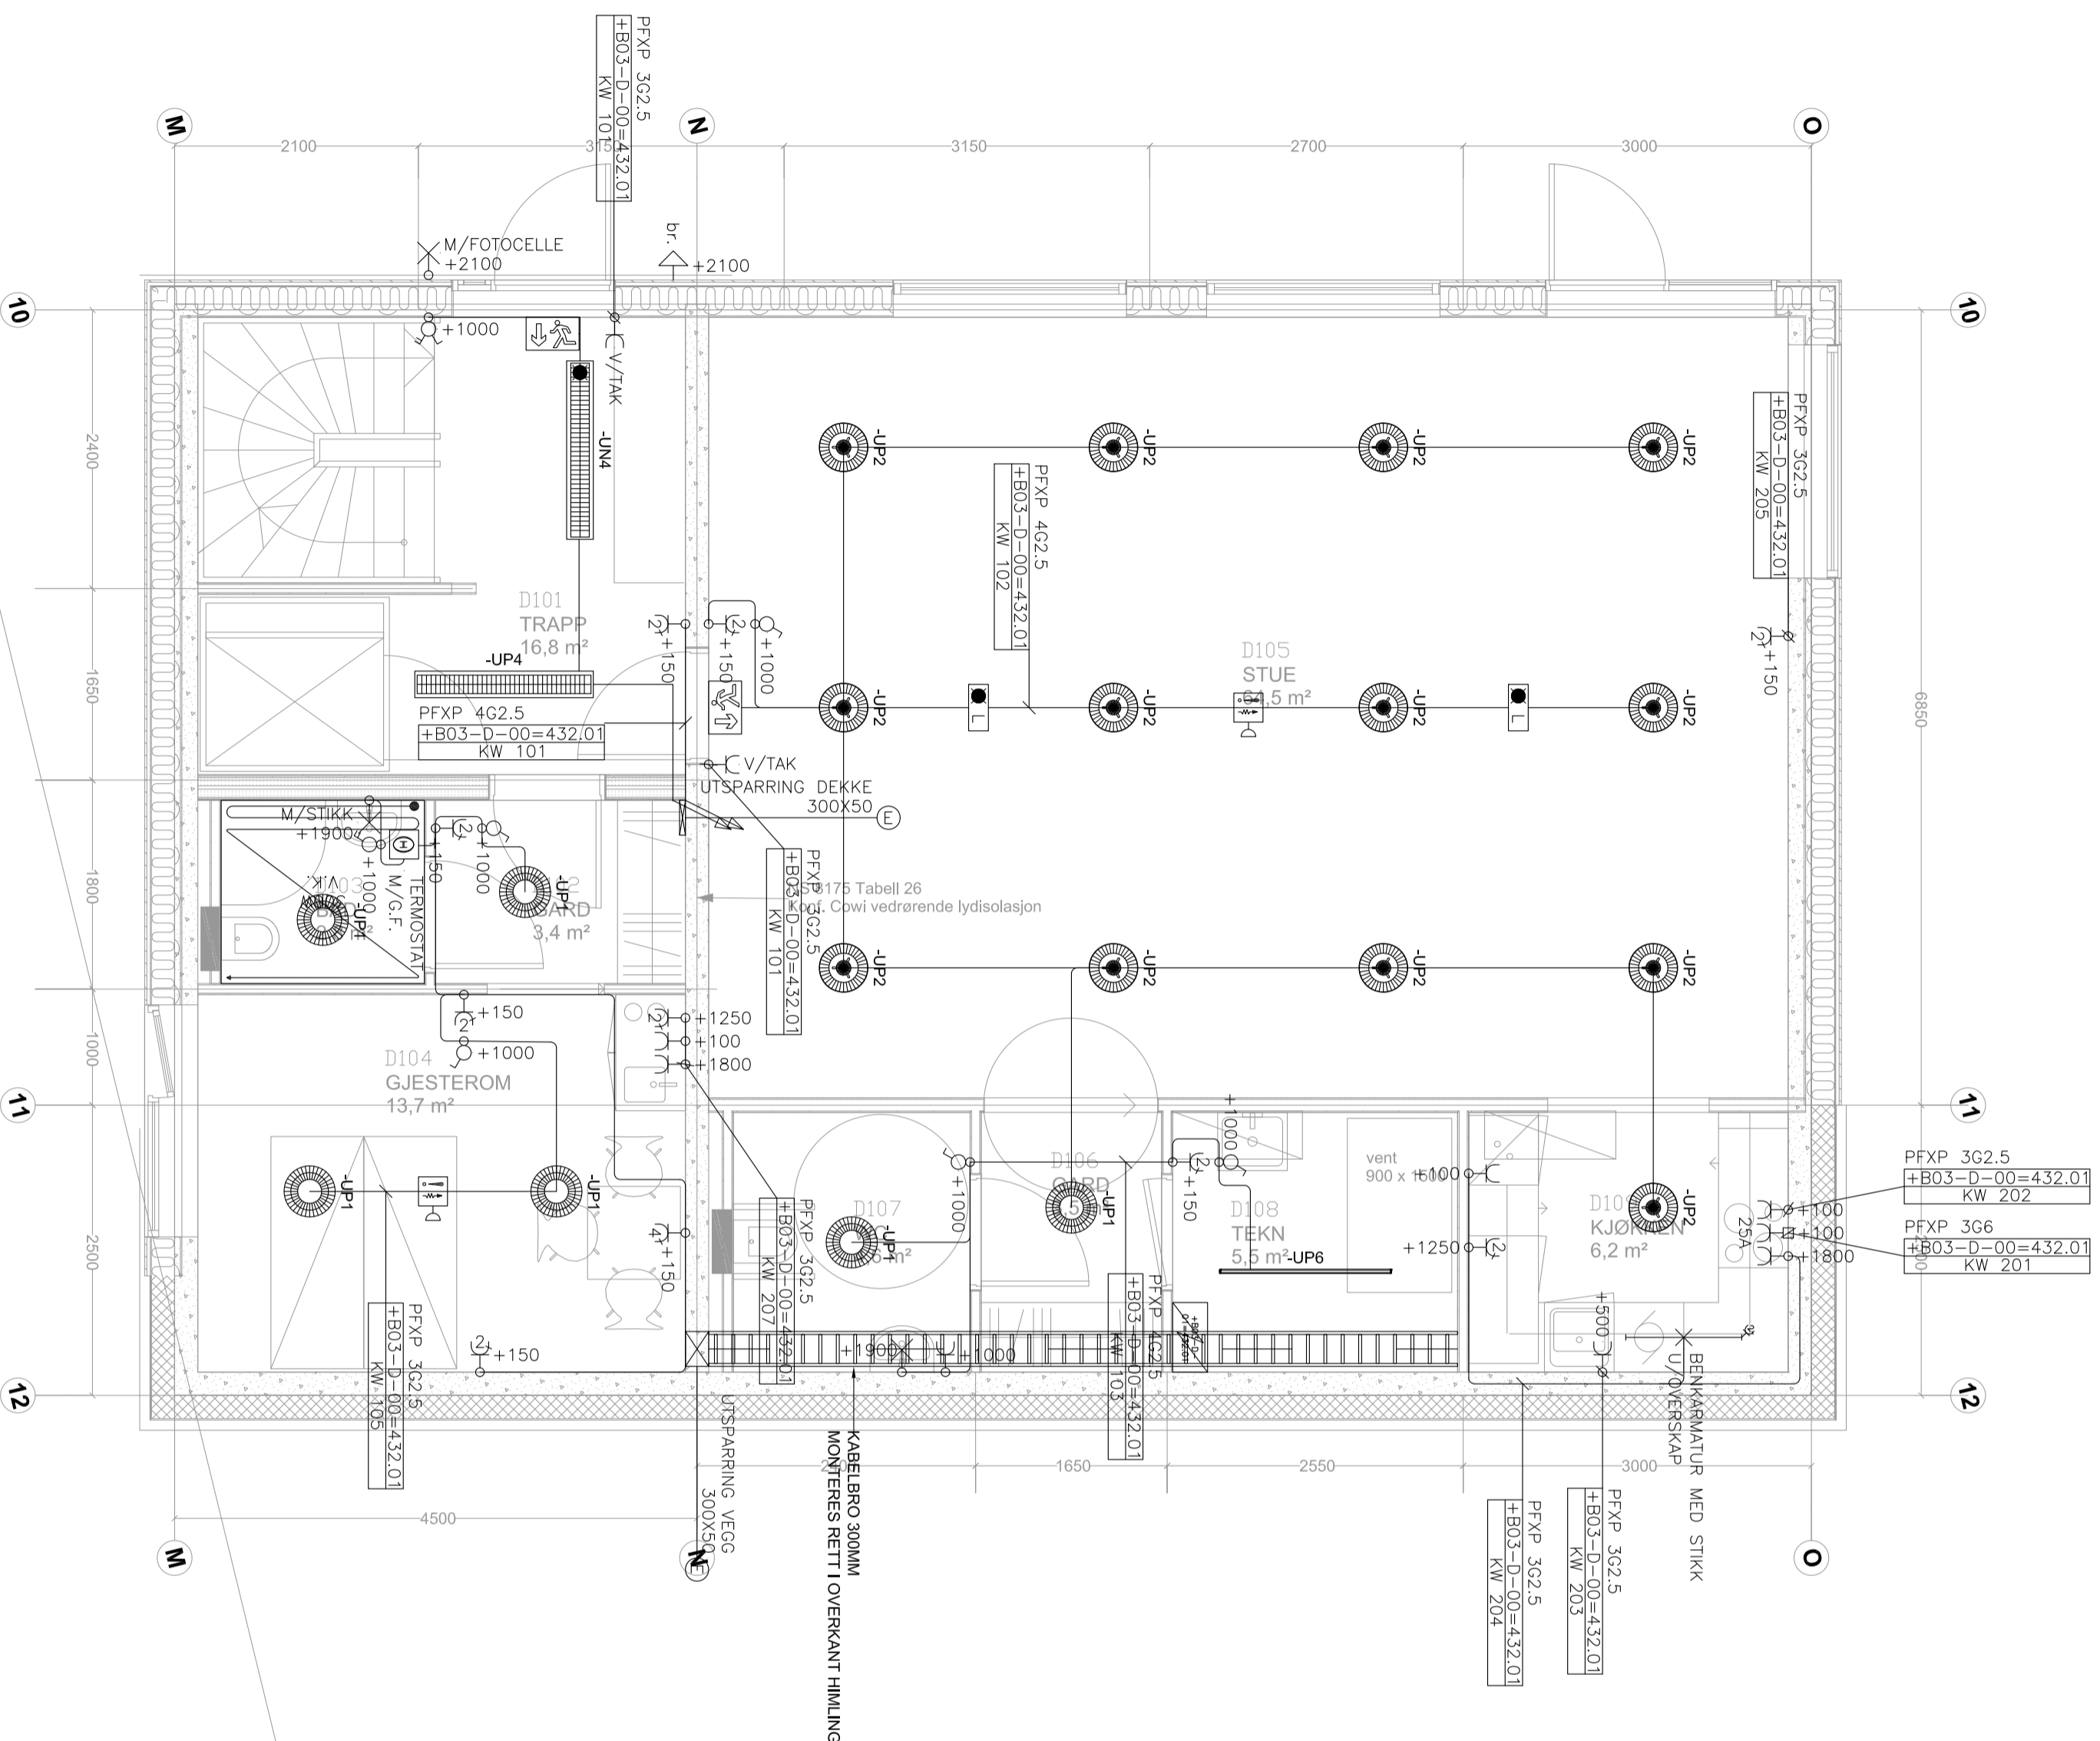

TEGNINGSTITTEL: ELKRAFT/TELETEKNISK		TEGNINGSNUMMER: E-B03-D-01-43-01		REVISJON: -
REV	REVISJONEN GJELDER	DATO	TEGN. KONTR. SIGN.	
-	SOM BYGGET	26.03.14	TR POM EF	

PROSJEKTERINGSGRUPPEN		RIE, Fjeldseth AS	
EGGEN	ARK. EGGEN ARKITEKTER AS	REIDSETH AS	P. b. 3055 - Lade 7441 Trondheim
COWI	RÅKUL, COWI	RIB	Norconsult AS
	RIV VENT	LARRK, Lovgamna landskap	
	TEKNISK VENTILASJON AS	RIG, Multiconsult	
	RIV RØR		
	TEknobygg tekniske AS		
	RIV V/A, Rambøll Norge AS		
	RAMBØLL		
	Mellonlia 79, 7493 Trondheim P. b. 9420 Sluppen, 7493 Trondheim		

BYGGHERRE:		TOTALENTREPRENØR:	
Maja Eiendom		Maja Eiendom	
JARLEVEIEN 4, 7041 TRONDHEIM		JARLEVEIEN 4, 7041 TRONDHEIM	
Tlf. 73 87 98 40		Tlf. 73 87 98 40	
firmapost@maja.no		firmapost@maja.no	
PROSJEKT: NEDRE HUMLEHAUGEN, B03		LOKALISERINGSFIGUR:	
FASE: DETALJPROSJEKT		TEGNINGSNUMMER: E-B03-D-01-43-01	
TEGNINGSSTATUS: SOM BYGGET		REVISJON: -	
TEGNINGSTITTEL: ELKRAFT/TELETEKNISK		BYGG: B03	
BYGG: B03		FILNAVN: -	
PROSJEKT: 24110466		MALESTOKK: 01:50	
TEGNET AV: TR		KONTROLLERT AV: POM	
SIGNERT AV: TEO		FORMAT: A2	
DATE: 02.10.2012		FAG - BYGNING - TYPE - BYGN. - ETG. - BYGN. - LØPERNR. DEL.	

