



MERKNADER:

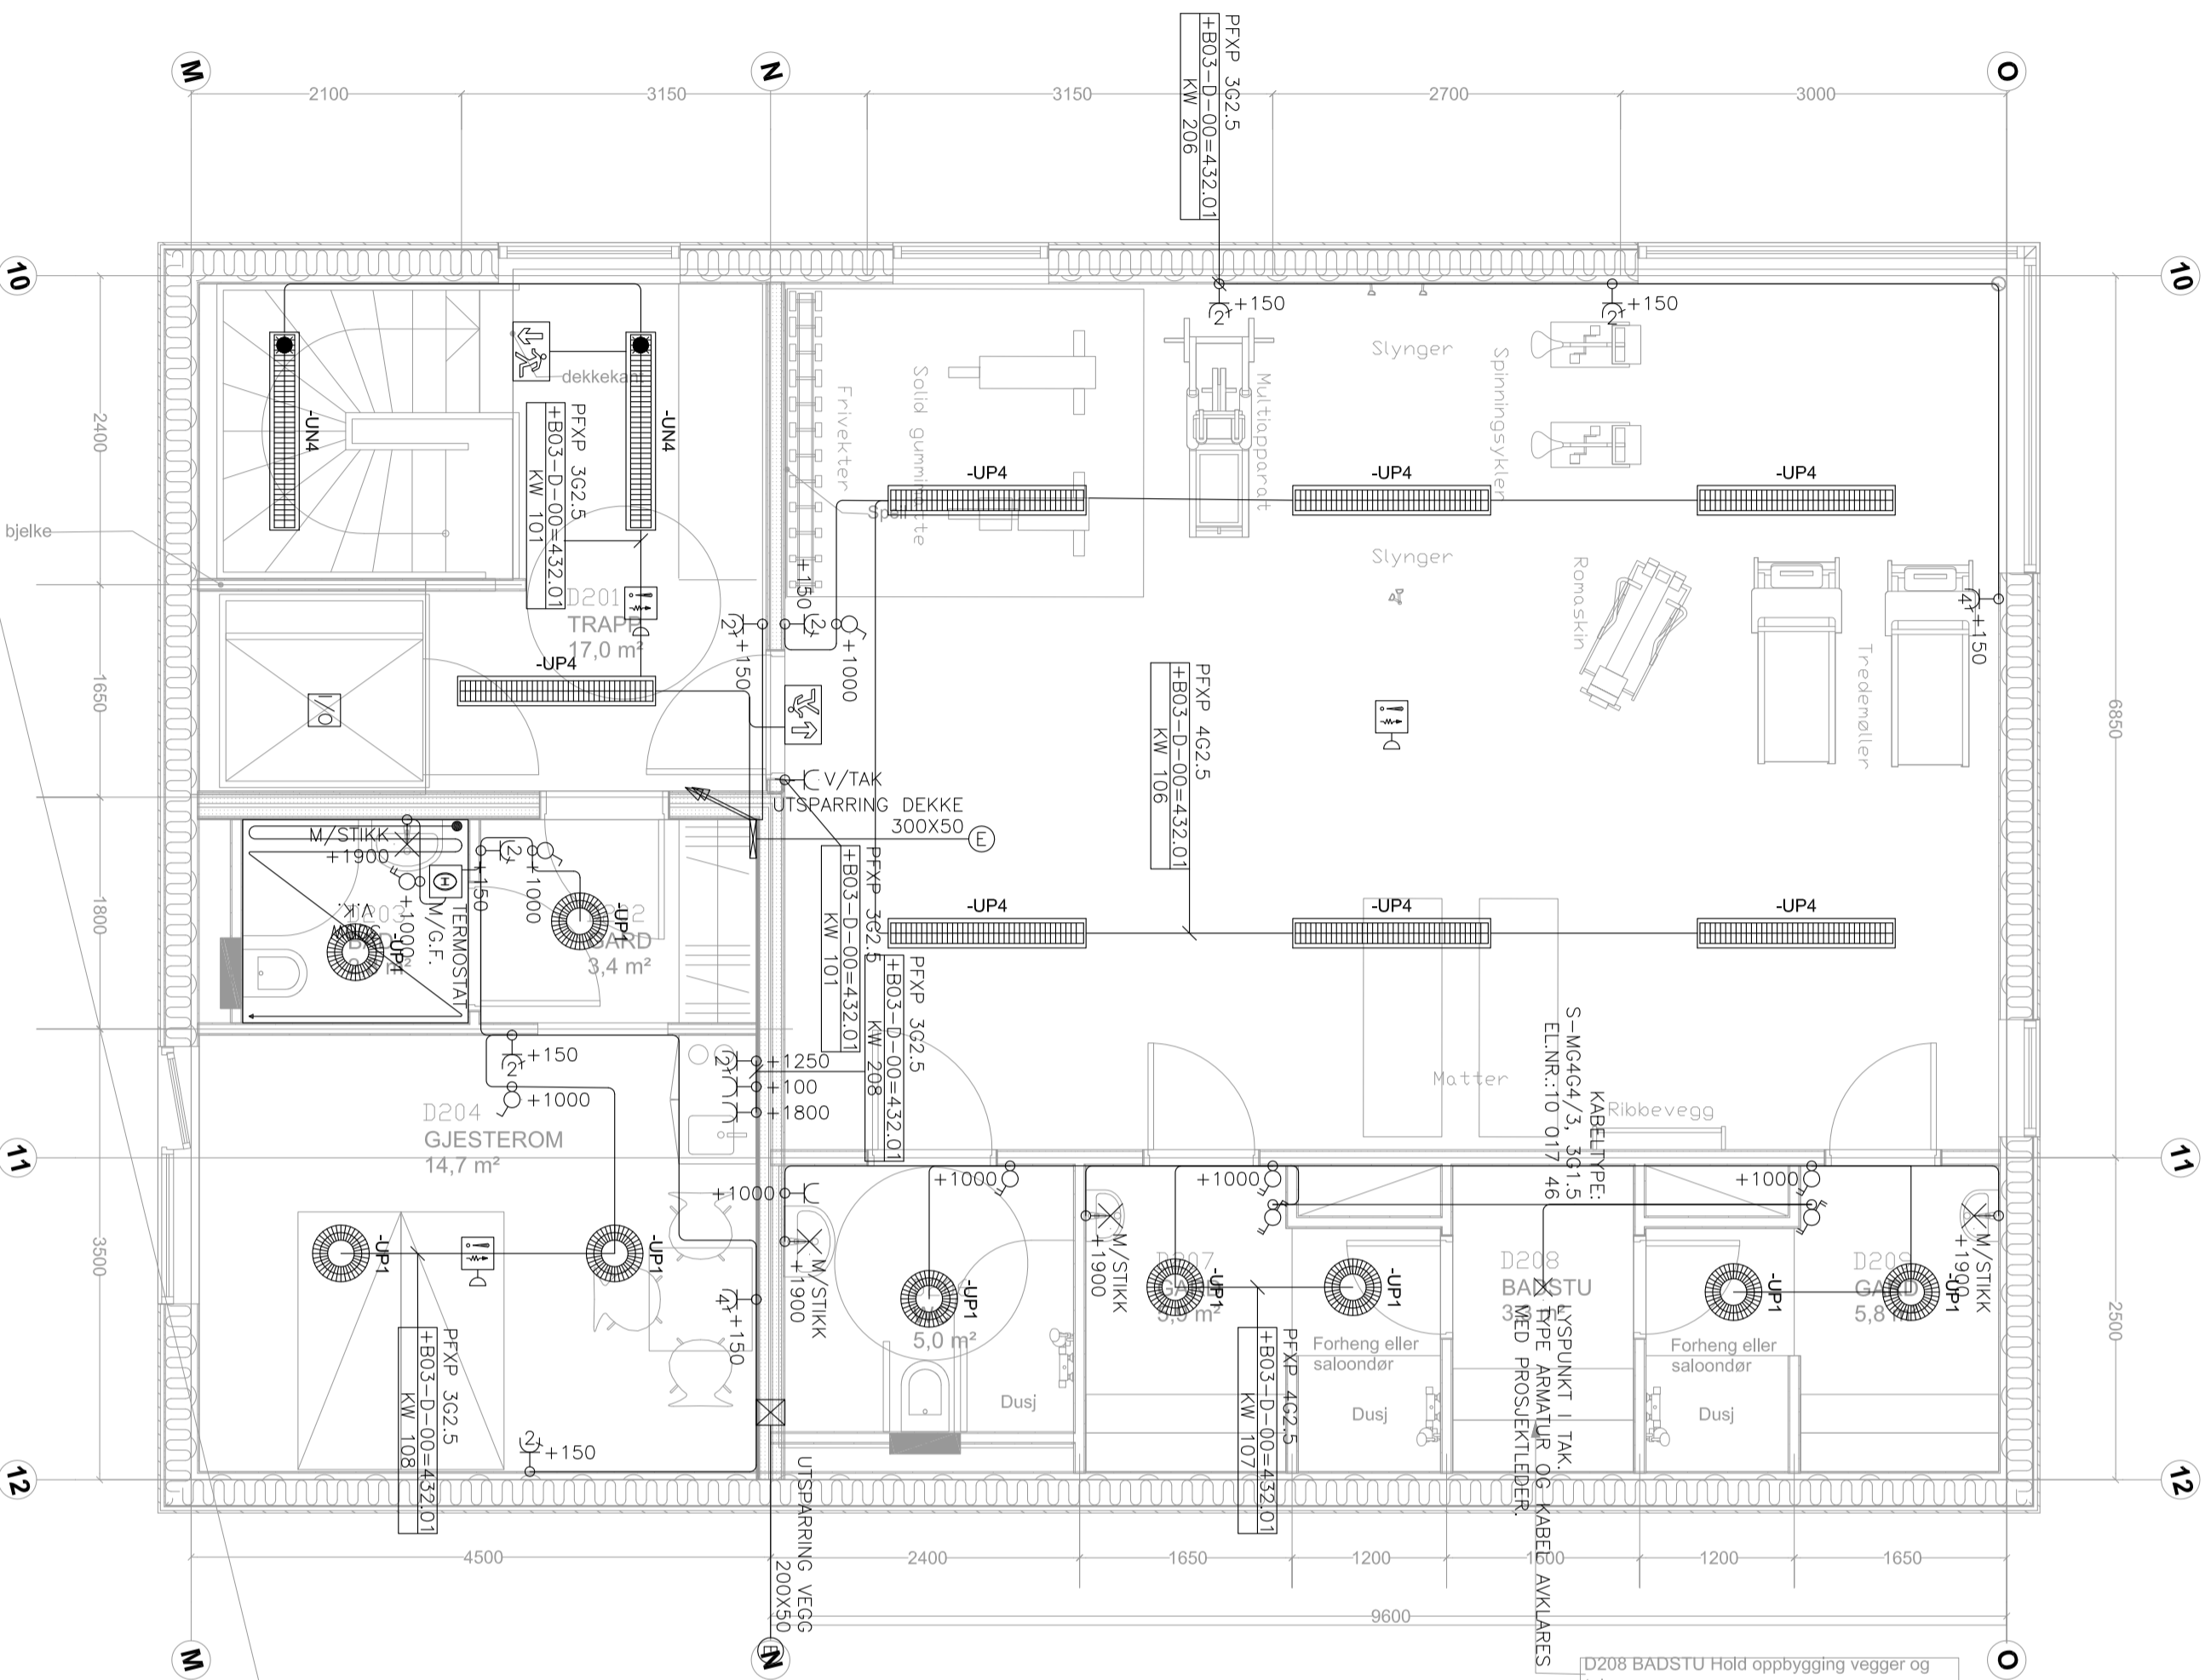

TEGNINGSTITTEL: ELKRAFT/TELETEKNISK		TEGNINGSNUMMER: E-B03-D-02-43-01		REVISJON: -
REV	REVISJONEN GJELDER	DATO	TEGN. KONTR. SIGN.	
-	SOM BYGGET	26.03.14	TR POM EF	

PROSJEKTERINGSGRUPPEN				
ARK. EGGEN ARKITEKTER AS	RIE. Fjeldseth AS			
EGGEN	RIE			
Havstein Vestre Gård, Sørstredet veg 156, 7021 Trondheim	P. b. 3095 - Lade 7441 Trondheim			
RAKU, COWI	RIB			
Olav Nilsens veg 12, 7022 Trondheim	Norconsult AS			
Postboks 2584 Sentrum, 7414 Trondheim	Tresanten, Vestre Rosset 81, 7075 Tiller			
RIV VENT. TEKNISK VENTILASJON AS	LARK, Løvgamla landskap			
Industrialleen 39A, 7080 Heimdalsmoen	Kjøpmannsgata 8, 7013 Trondheim			
RIV RØR	RIG Multiconsult			
Teknobygg tekniske AS	Sluppenveien 23, 7037 Trondheim			
Leidervæien 704, 7041 Trondheim	P. b. 8230 Sluppen, 7488 Trondheim			
RIV V.A. Rambøll Norge AS				
Mellomlia 79, 7493 Trondheim				
P. b. 9420 Sluppen, 7493 Trondheim				

BYGGHERRER: Maja Eiendom		TOTALENTREPRENØR: Maja Eiendom	
JARLEVEIEN 4, 7041 TRONDHEIM		JARLEVEIEN 4, 7041 TRONDHEIM	
T.L.F. 73 87 98 40		T.L.F. 73 87 98 40	
firmapost@maja.no		firmapost@maja.no	
PROSJEKT: NEDRE HUMLEHAUGEN, B03		LOKALISERINGSFIGUR:	
FASE: DETALJPROSJEKT		TEGNINGSNUMMER: E-B03-D-02-43-01	
TEGNINGSSTATUS: SOM BYGGET		REVISJON: -	
TEGNINGSTITTEL: ELKRAFT/TELETEKNISK		REVISJON: -	
BYGG: B03		REVISJON: -	
FILNAVN: -		REVISJON: -	
PROSJEKT: 24110466	MALESTOKK: 01:50	DATE: 02.10.2012	REVISJON: -
TEGNET AV: TR	KONTROLLERT AV: POM	SIGNERT AV: TEO	REVISJON: -

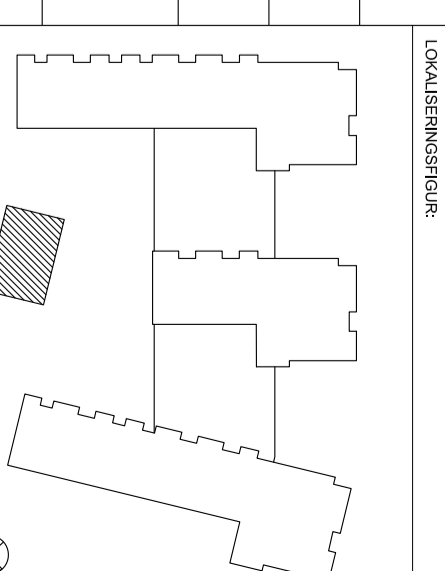

FAG - BYGNING - TYPE - BYGN. - ETG. - BYGN. - LØPENUMR. DEL.			REVISJON: -